
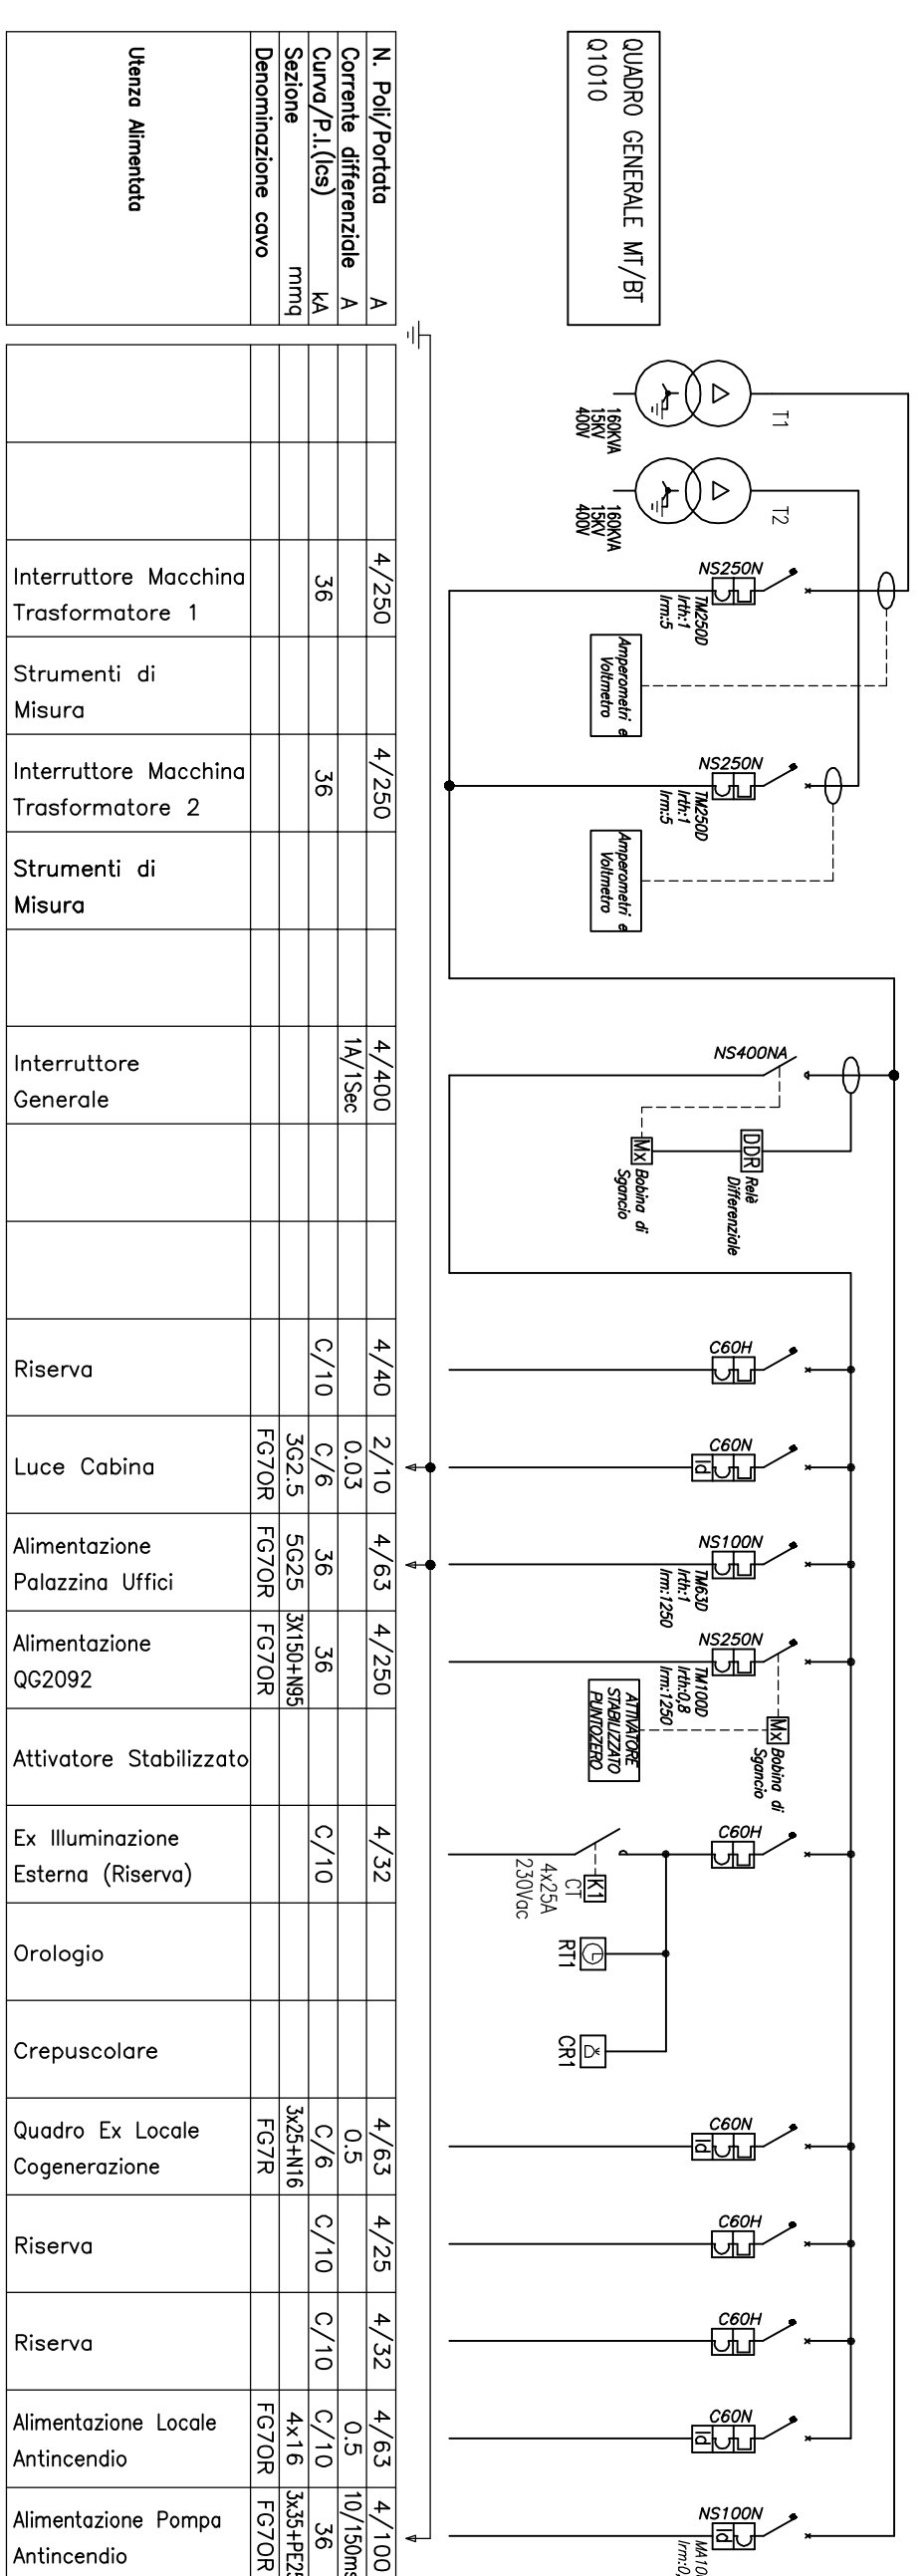




Rif. :	Descrizione :
5	EDIFICIO SERVIZI PRINCIPALI E UFFICI

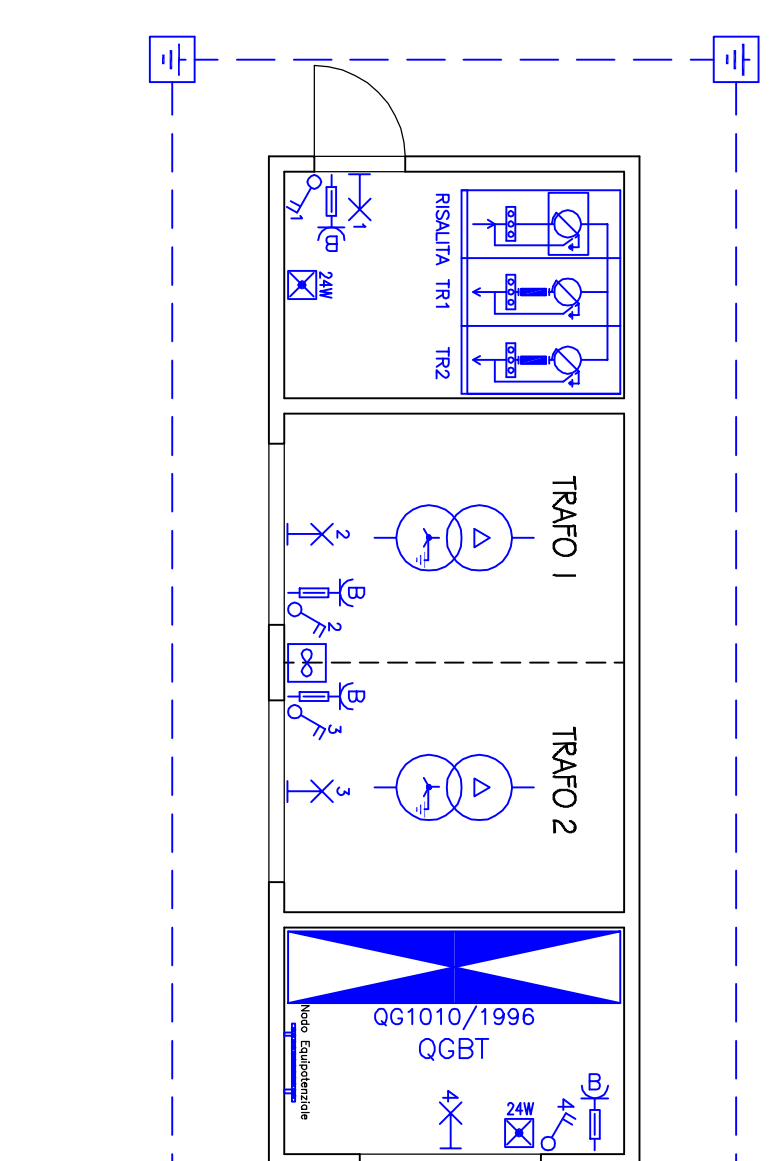




1. Isola Europa TENEI, MITT
2. cabina di iniezione M1/B1
3. Isola cinghio ENEI, produzione
4. pesa a ponte
5. edificio servizi principali e uffici
6. Isola servizi principali
7. vasca antirullo
8. sistema di accumulo procello
9. sistema di accumulo acqua di servizio
10. ex torre cogenerazione e c.t.
11. Isola accessorio ex iniezione
12. Isola accessorio ex depurazione
13. impianto di selezione e combustione biogas
14. cabina controllo parametri biogas
15. Isola ex cogenerazione

Descrizione :

CABINA ELETTRICA DI TRASFORMAZIONE MT/BT

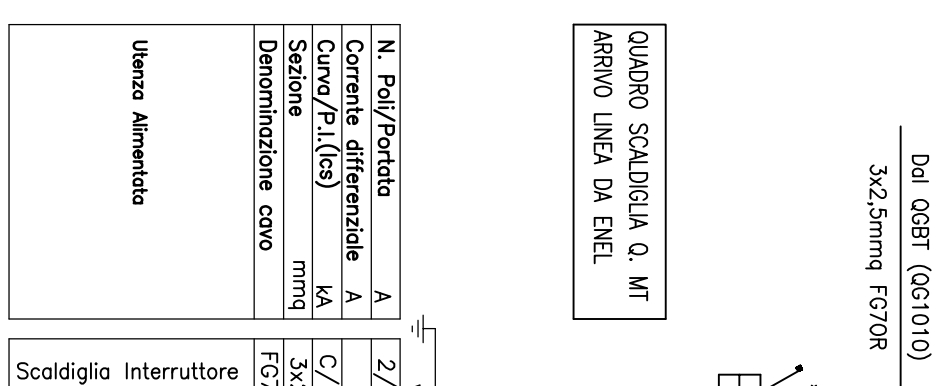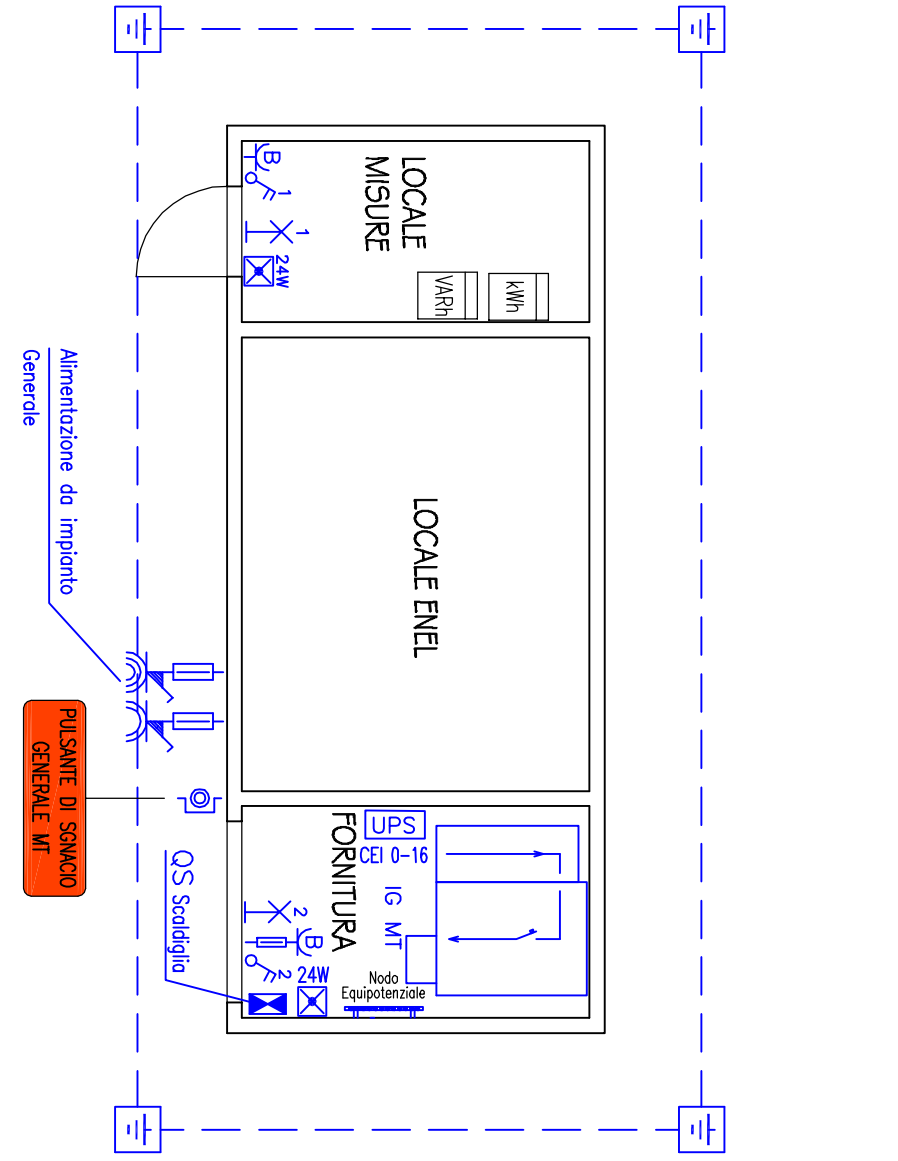

Descrizione :	
CABINA ELETTRICA CONSEGNA ENEL MT	1

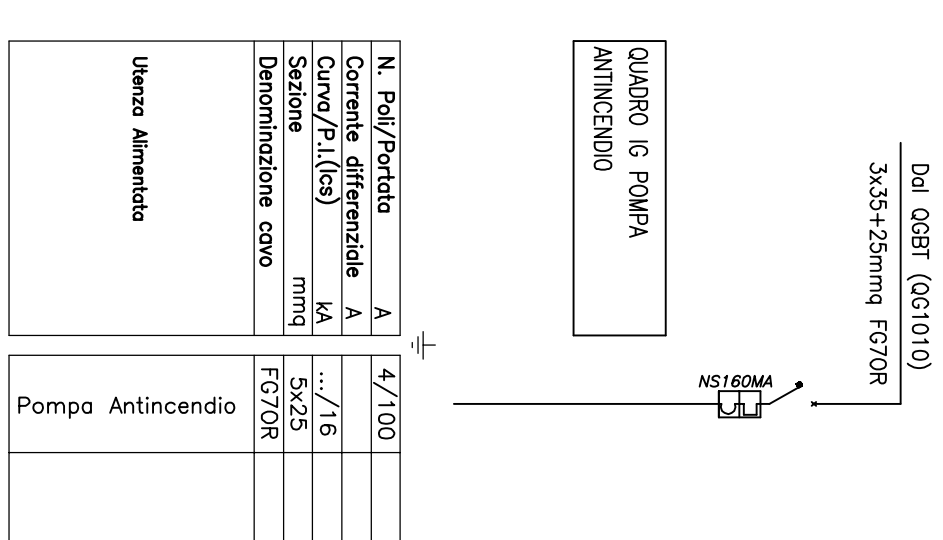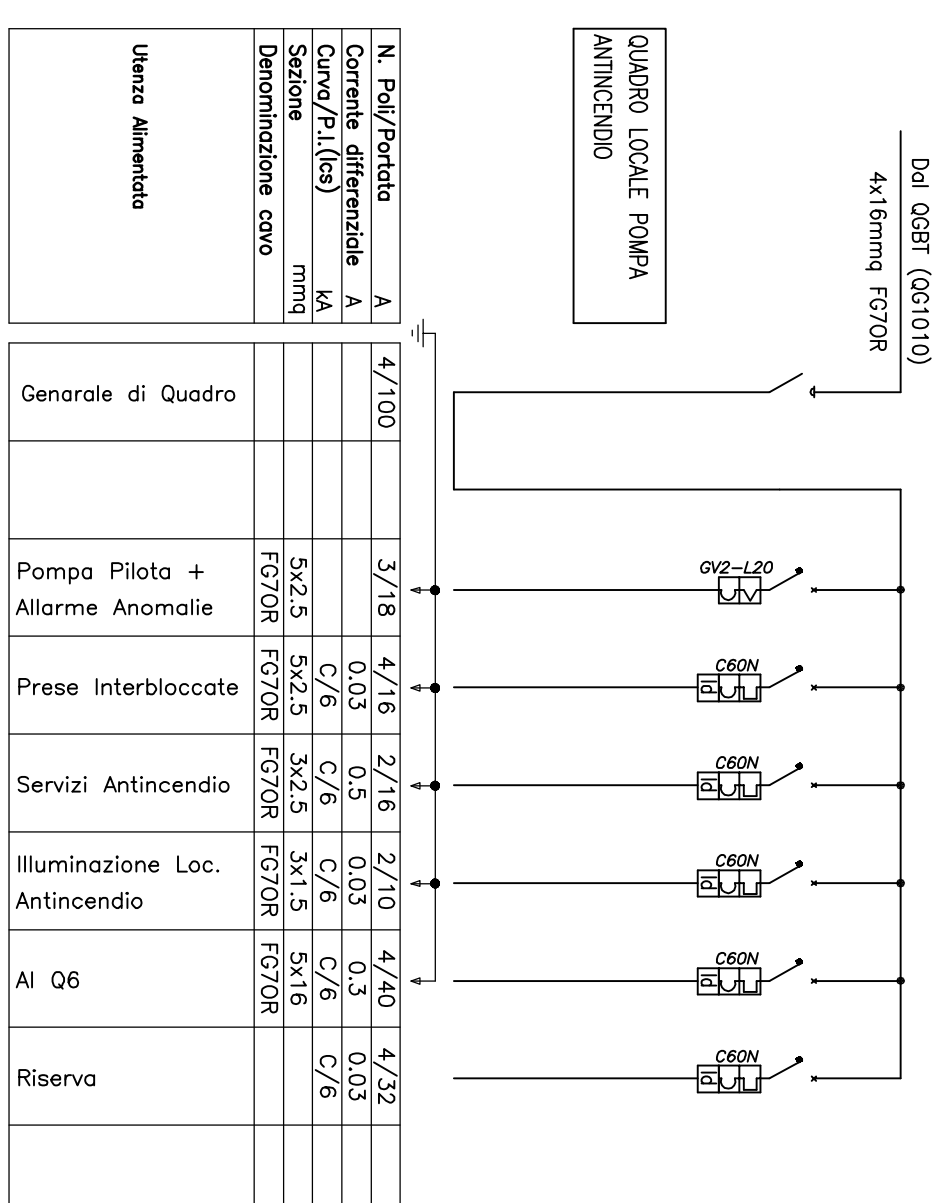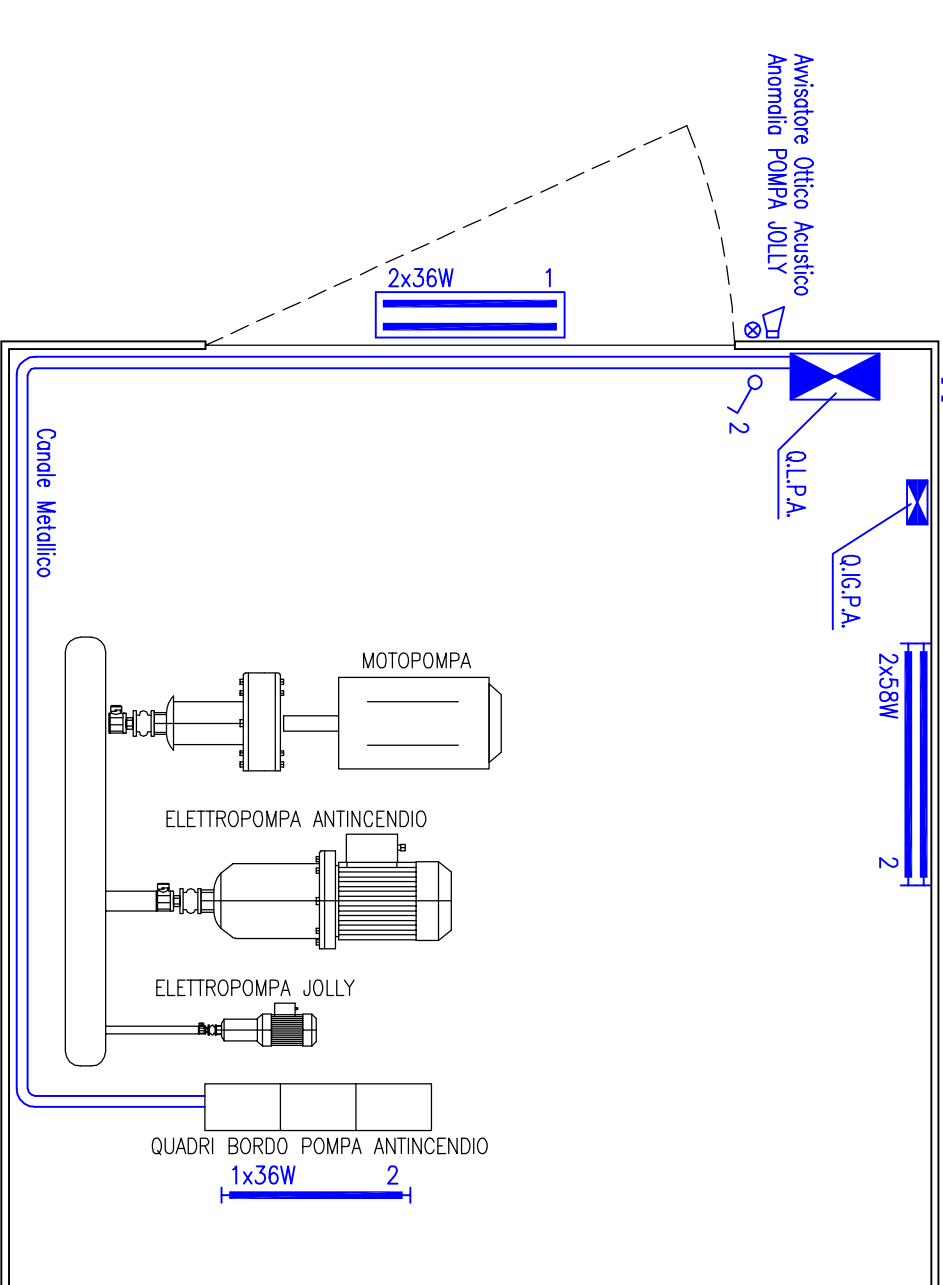

Rif. : 6	Descrizione : LOCALE SERVIZI ANTINCENDIO
--------------------	--

B. & G.
Impianti ed Automazioni S.r.l.
IMPIANTI ELETTRICI
6° Strada Poggiali, 162
52028 Terranova Bracciolini (AR)

Commititante :
CENTRO SERVIZI AMBIENTE IMPIANTI S.p.a.

Via S.P. 7 di Piantravigne
Terranuova Bracciolini (AR)

Oggetto : DISCARICA "Il Pero" CASTIGLION FIBOCCHI - AREZZO

IMPIANTO ELETTRICO, PUNTI LUCE E PRESE F.M.

Rif. 1	CABINAELETTRICACONSEGNAEINELMI	Rif. 5	EDIFICIOSERVIZIPRINCIPALIE
Rif. 2	CABINAELETTRICADI TRASFORMAZIONE MT/BT	Rif. 6	LOCALE SERVIZI ANTINCENDIO

REV:	OGGETTO	DATA	DIS.	APP.	SCALA 1:50 (Planimetrie)
00	Documentazione AS BUILT Generale	Marzo 2014	GI	EG	

					TAVOLA
01					
02					

En