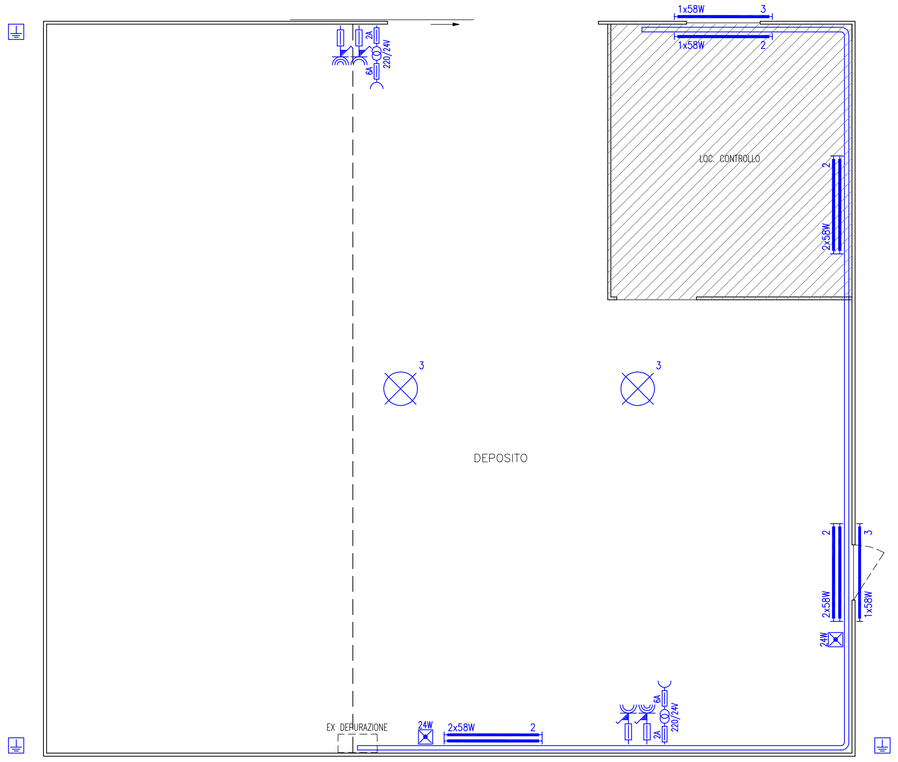

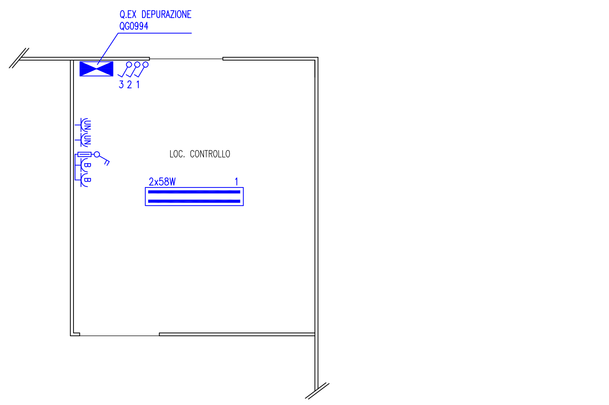

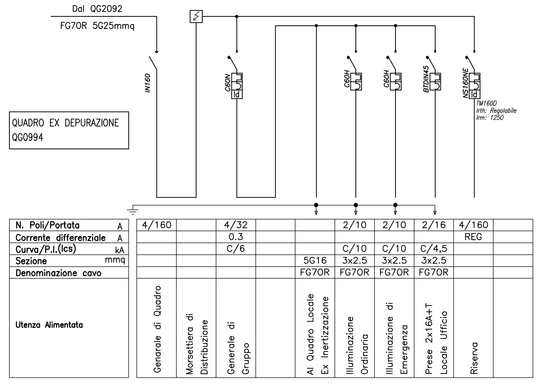

Rif. : 12

Descrizione :

LOCALE ACCESSORIO EX DEPURAZIONE

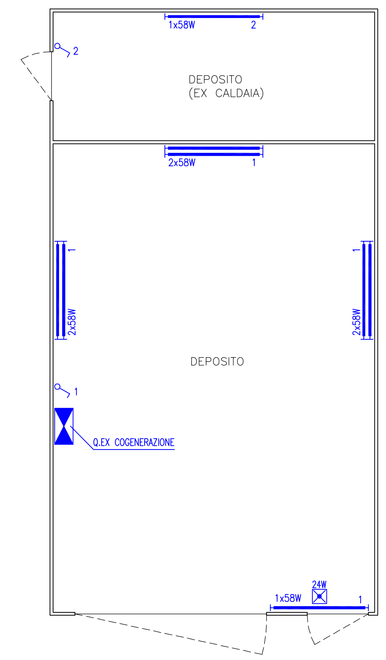

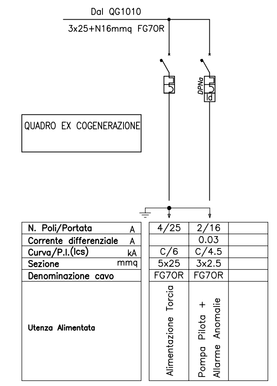

Rif. : 10

Descrizione :

LOCALE EX COGENERAZIONE E C.T.

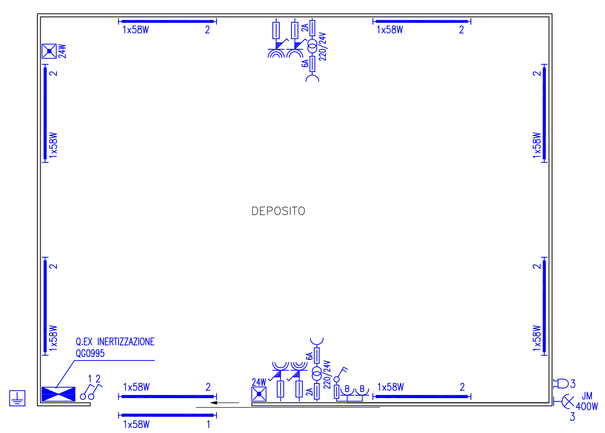

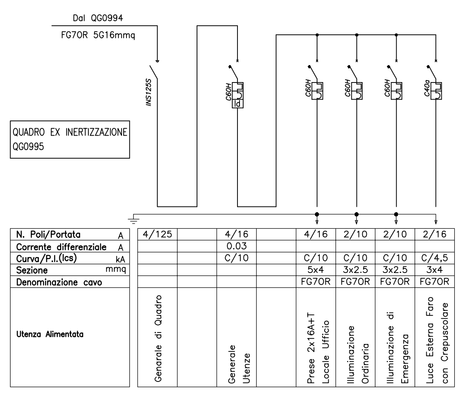

Rif. : 11

Descrizione :

LOCALE ACCESSORIO EX INERTIZZAZIONE

1 locale fornitura ENEL MT
2 cabina di trasformazione MT/BT
3 locale consegna ENEL produzione
4 pesa a ponte
5 edificio servizi principali e uffici
6 locale servizi antincendio
7 vasca antincendio
8 cisterne di accumulo percolato
9 cisterne di accumulo acqua di servizio
10 ex locale cogenerazione e c.t.
11 locale accessorio ex inertizzazione
12 locale accessorio ex depurazione
13 impianto di estrazione e combustione bio-gas
14 cabina controllo parametri bio-gas
15 locale ex cogeneratore

Consultare Tavola Grafica E2

Consultare Tavola Grafica E3

B.&G.
Impianti ed Automazioni S.r.l.
IMPIANTI ELETTRICI
6ª Strada Poggiluci, 162
52028 Terranuova Bracciolini (AR)

Committente :

CENTRO SERVIZI AMBIENTE IMPIANTI S.p.a.
Via S.P. 7 di Plantravigne
Terranuova Bracciolini (AR)

Oggetto : DISCARICA "Il Pero" CASTIGLION FIBOCCHI - AREZZO
IMPIANTO ELETTRICO, PUNTI LUCE E PRESE F.M.

Rif. 10 EX LOCALE COGENARZIONE E C.T.
Rif. 12 LOCALE ACCESSORIO EX DEPURAZIONE
Rif. 11 LOCALE ACCESSORIO EX INERTIZZAZIONE

REV.	OGGETTO	DATA	DIS.	APP.
00	Documentazione AS BUILT Generale	Marzo 2014	GI	EG
01				
02				
03				
04				

SCALA 1:50 (Planimetria)

TAVOLA E3